



Leszno, dnia 5 czerwca 2018r.

INW - R / 539 / 2018

**„DORA” Maria Sacha**  
**ul. Korfantego 6**  
**64-100 Leszno**

Dotyczy: wydania warunków technicznych na budowę odcinka sieci kanalizacji sanitarnej w sięgaczu ul. Powstańców Wielkopolskich o nr ewid. 163/7 w Lipnie.

Miejskie Przedsiębiorstwo Wodociągów i Kanalizacji Sp. z o.o. w Lesznie uprzejmie informuje, że w celu odprowadzenia ścieków sanitarnych z istniejących budynków mieszkalnych jednorodzinnych, położonych przy sięgaczu ul. Powstańców Wielkopolskich o nr ewid. 163/7 w Lipnie, wymagane jest pobudowanie sieci kanalizacji sanitarnej w ww. drodze.

Nowoprojektowaną sieć kanalizacji sanitarnej należy zaprojektować od istniejącej w ul. Powstańców Wielkopolskich (tj. drodze o nr ewid. 169) sieci kanalizacji sanitarnej PVC Ø 315 mm, następnie sieć poprowadzić wzdłuż drogi o nr ewid. 163/7, do wysokości działki o nr ewid. 163/8 i 163/6.

Sieć kanalizacji sanitarnej należy zaprojektować i wykonać zgodnie z niżej podanymi warunkami technicznymi:

- sieć kanalizacji sanitarnej wykonać z rur z PVC o średnicy min. Ø 200 mm, ściance litej i sztywności 8 kN/m<sup>2</sup>,
- w miejscu połączenia nowoprojektowanej sieci kanalizacyjnej z istniejącą w ul. Powstańców Wielkopolskich siecią kanalizacji sanitarnej, konieczne jest pobudowanie studni kanalizacyjnej,
- na nowoprojektowanej sieci zamontować studnie kanalizacyjne o średnicy min. Ø 1000 mm wykonane z materiału zapewniającego ich całkowitą szczelność (beton B45, tworzywo sztuczne),
- studnie kanalizacyjne zwieńczyć żelbetową płytą pokrywową z osadzonym centralnie włazem kanałowym, zapobiegająca jego osiadaniu w nawierzchni jezdni,
- studnie przykryć włazem żeliwnym typu ciężkiego z wypełnieniem betonowym.

Przy projektowaniu i wykonywaniu sieci kanalizacji sanitarnej należy uwzględnić również zapisy zawarte w opracowaniu pt. *„Wytyczne projektowania i realizacji sieci, przyłączy i urządzeń wodociągowych i kanalizacyjnych” MPWiK w Lesznie*, zamieszczonym na stronie internetowej naszego Przedsiębiorstwa: [www.mpwik-leszno.pl](http://www.mpwik-leszno.pl) – zakładka Strefa Klienta – Załatwianie Sprawy.

Powyższe warunki są ważne do 5.06.2020r.

sekretariat 65 529 83 11  
faks 65 529 83 71

obsługa klienta 65 529 83 44  
inwestycje 65 529 83 15

laboratorium 65 529 83 39  
pogotowie wod-kan 994

[www.mpwik-leszno.pl](http://www.mpwik-leszno.pl)  
[www.ebok.mpwik-leszno.pl](http://www.ebok.mpwik-leszno.pl)

Uszczegółowienie warunków technicznych nastąpi na spotkaniach z projektantem w Dziale Inwestycji MPWiK. Zaznaczamy również, że projekt budowlany sieci kanalizacji sanitarnej należy przedłożyć do uzgodnienia w w/w Dziale Inwestycji. Po uzgodnieniu jeden egzemplarz dokumentacji projektowej pozostaje w naszym Przedsiębiorstwie. Do dokumentacji należy dołączyć protokół z narady koordynacyjnej (dawniej ZUDP), bądź też uzgodnienia z poszczególnymi branżami.

Z poważaniem

Z-ca KIEROWNIKA  
Działu Inwestycji


*Katarzyna Wojciechowska*

Załączniki:

1. Kserokopia szkicu geodezyjnego powykonawczego sieci kanalizacji sanitarnej w ul. Powstańców Wielkopolskich (tj. drodze o nr ewid. 169) w Lipnie.

Łączy szkic nr 8...

Łączy szkic nr 1

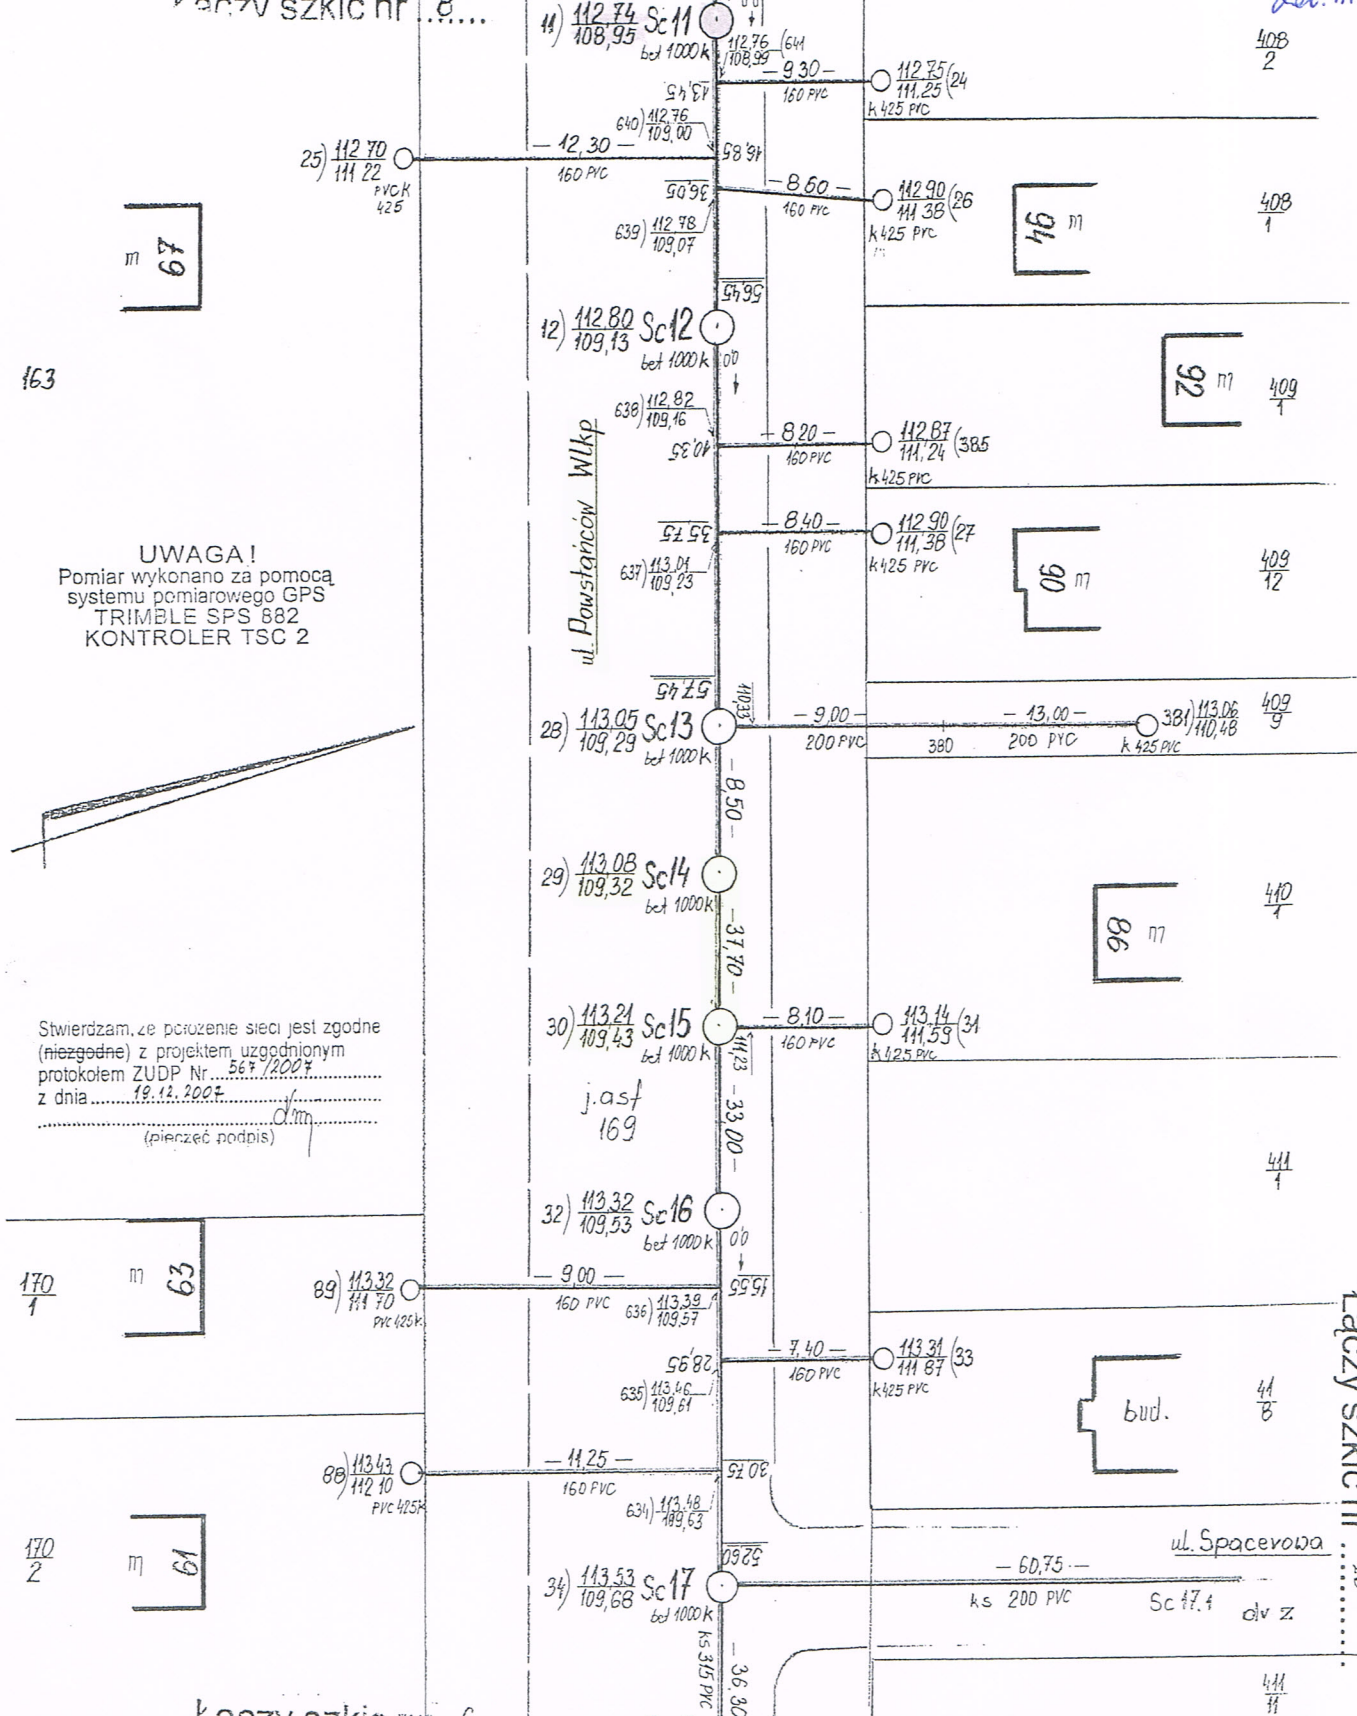

Łączy szkic nr 6...

Łączy szkic nr 10

Nazwa obiektu <i>ul. Powstańców Wlkp</i>				Rodzaj pracy <i>Inwent. kanal. sanitarnej i przyłączy</i>		
	Data	Nazwisko i imię wykonawcy	Województwo wielkopolskie	<b>BIURO USŁUG GEODEZYJNO-KARTOGRAFICZNYCH</b> <i>inż. Jacek Kołodziej</i> ul. Dekana 6e, 64-100 Leszno tel. 601 75 29 57		
Pomierzył	<i>08.2010</i>	<i>J. Kołodziej</i>  inż. JACEK KOŁODZIEJ geodeta uprawniony Uprawnienia nr 12404 <small>64-120 Kramieniewo, ul. Basmiejska 20</small> tel.065 536 01 12, tel.kom. 0-601 752 957	Powiat <i>LESZCZYŃSKI</i>			
Skartował	<i>09.2011</i>		Gmina <i>LIPNO</i>			
Wykreślił			Obręb <i>LIPNO</i>			KERG <i>1414-161/2010</i>
Opracował			Miasto <i>-----</i>			Szkic polowy <i>7</i>
Sprawdził				Wieś <i>LIPNO</i>	Pierworys <i>432 441 051</i>	